



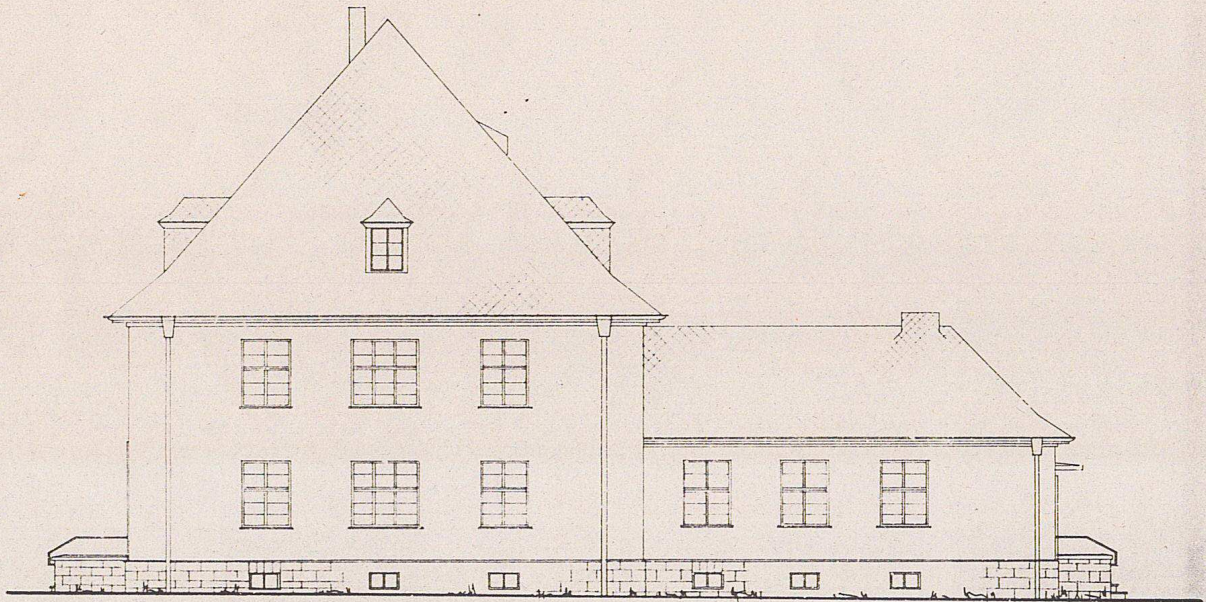

Nord-Ost-Ansicht

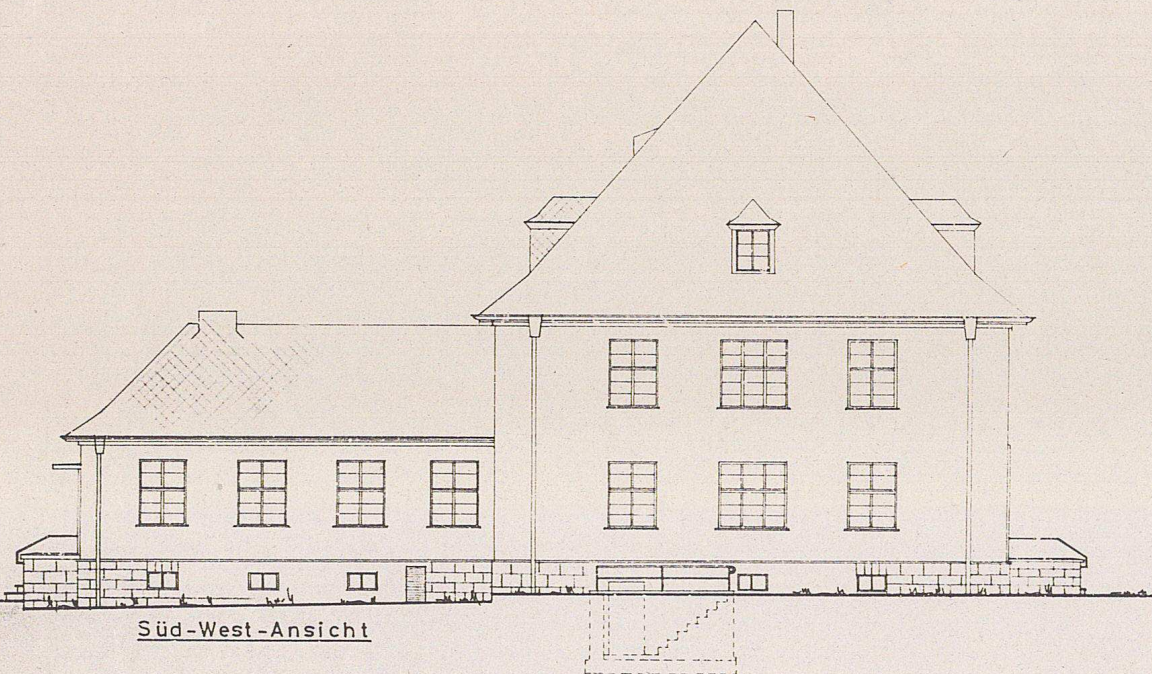


Süd-West-Ansicht

Seiten-Ansichten


BESTANDSZEICHNUNG
Ehem. Fliegerhorst
Detmold (Hobart-Barracks)

ZEICHNUNG MIT	DATUM	NAMEN	ABSTUFUNG
GEZEICHNET	29. 4. 1956	<i>W. K.</i>	1935
GEPROBT	27. 9. 1956	<i>H. K.</i>	
MASSSTAB	ZUS. BESTIMMUNG MIT DER AUSFÜHRUNG ZEICHNUNG		
1: 100	PAUL BOHM, LEM 27. 9. 1956		
Block	DER VORSTAND DER FRA. PADISSOR		
44	<i>Brundem</i> Regierungsbauamt Detmold		

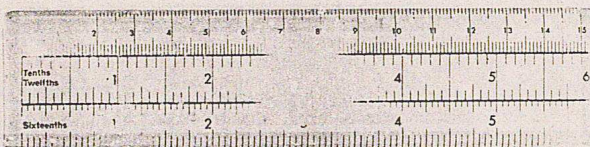

104094

61

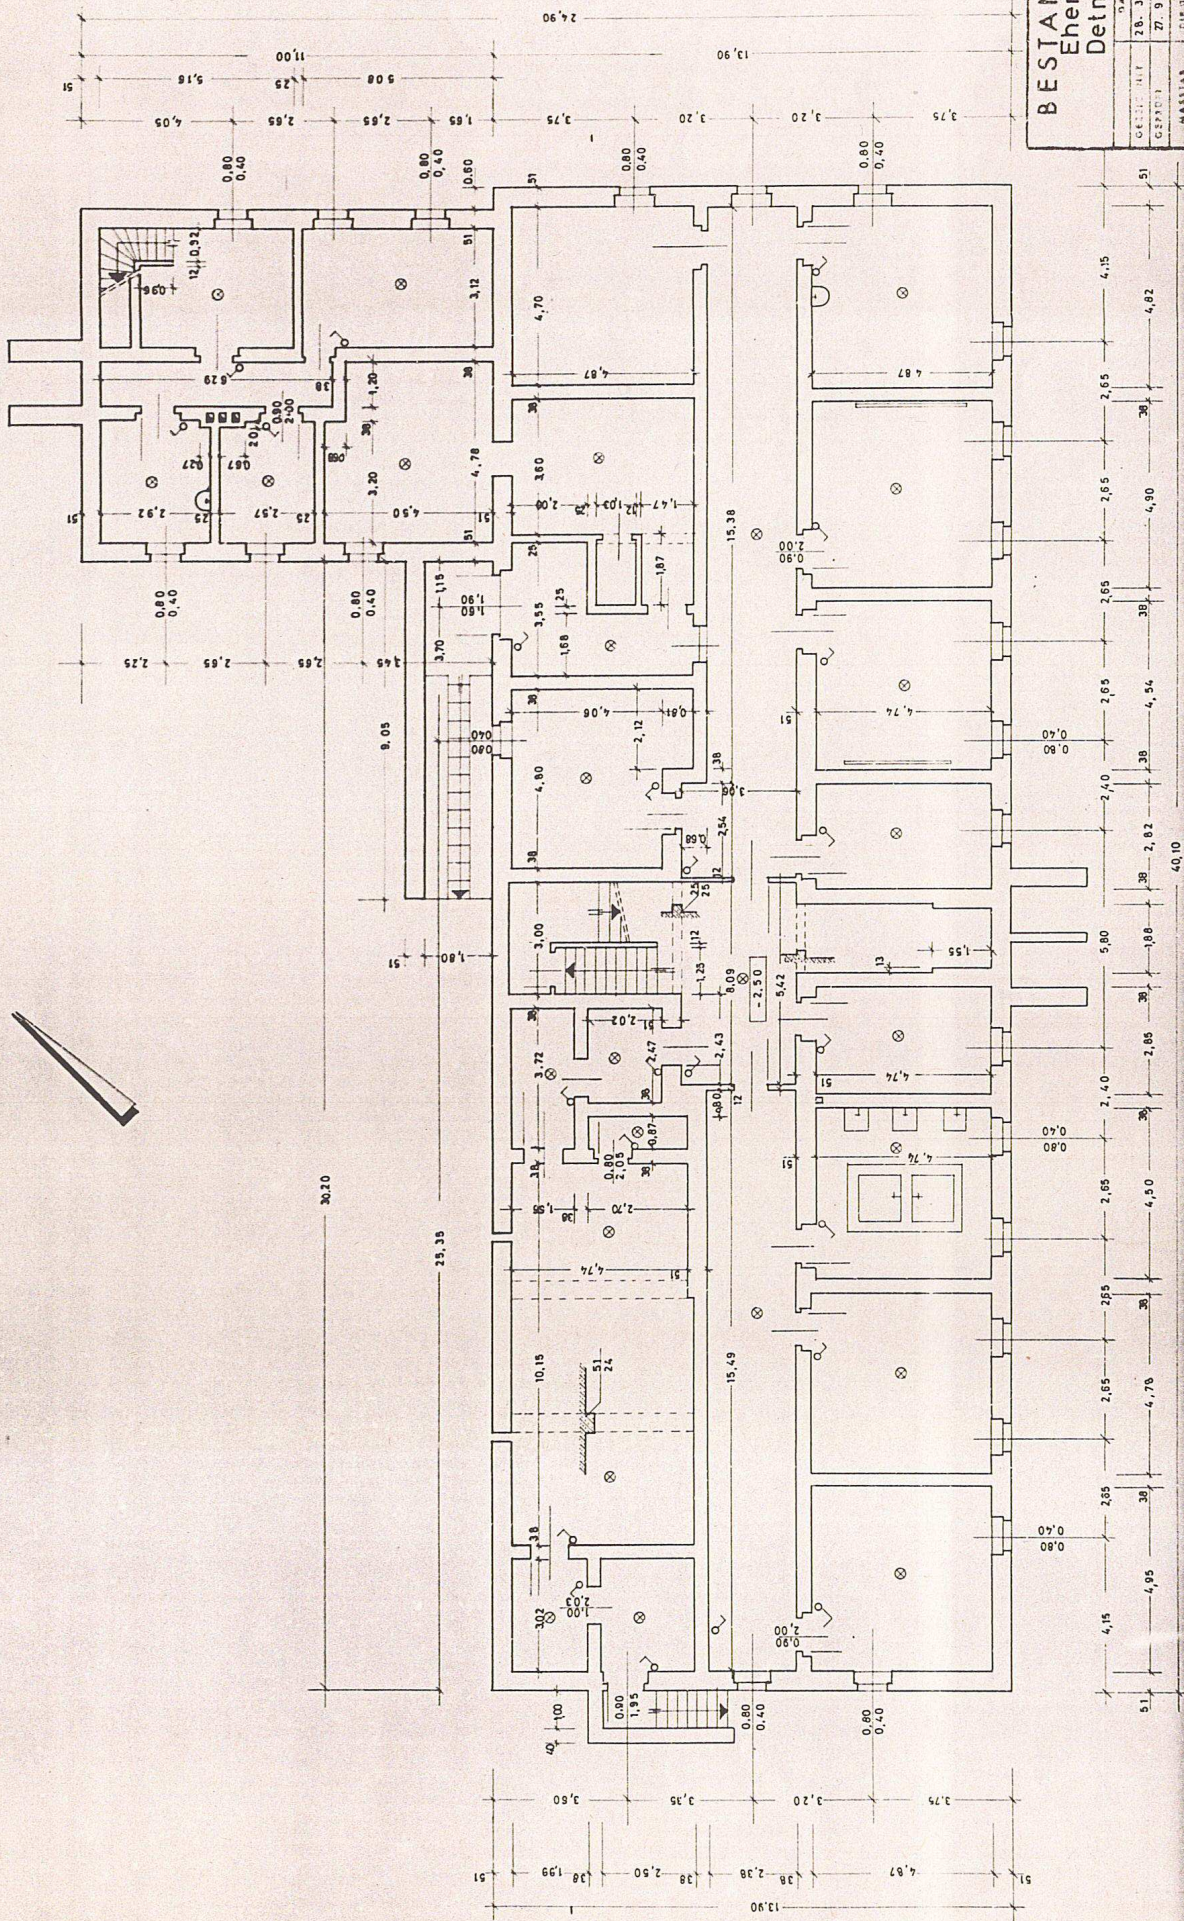

404


Kellergesch.

BESTANDSZEICHNUNG
 Ehem. Fliegerhorst
 Detmold (Hobart-Ba.)

GEZEICHNET	DATUM	NAMEN
28. 3. 1966	28. 3. 1966	Detmold
27. 9. 1966	27. 9. 1966	H. H. H.

MASSSTAB 1:100
 DIE ÜBERNEHMUNG MIT DER A.S. 1. 100
 PADERBORN, DEN 27. 9. 1966
 DER VORSTAND DER FFA PADERBORN

Block 44

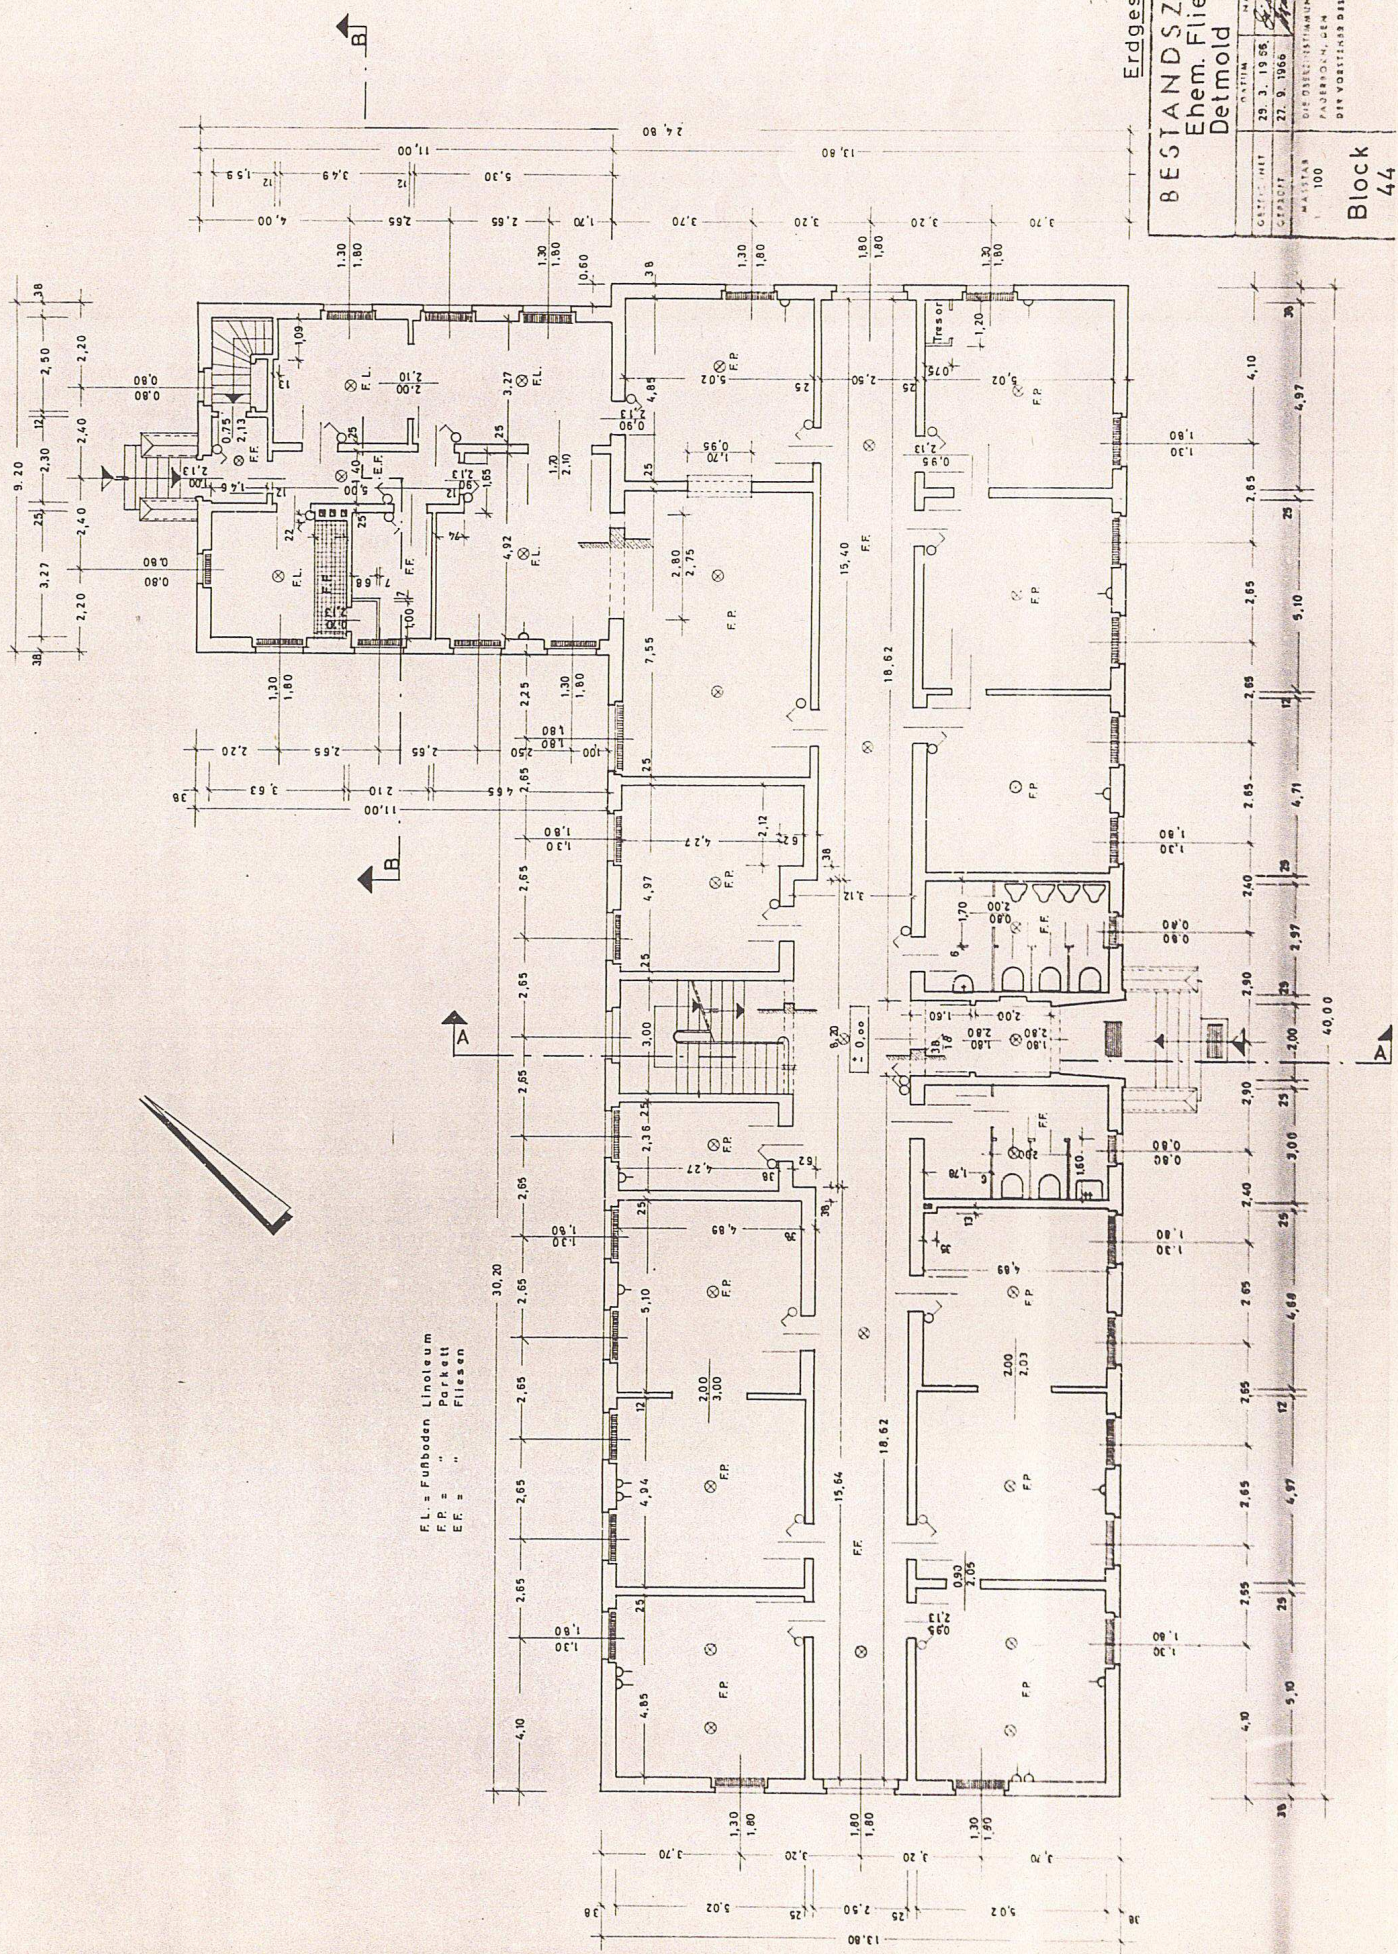

FL = Fußboden Linoleum
 FP = " Parkett
 EF = " Fliesen


Erdgeschoss

BESTANDSZEICHNUNG
 Ehem. Fliegerhorst
 Detmold (Hobart-Barracks)

DATUM	NAM	AUSGEFÜHRT
29. 3. 1956	St. J.	19. 3.
27. 9. 1966	St. J.	19. 3.
GEZEICHNET	MAKAS	100

DIE DIESER ZEICHNUNG MIT DER AUSGEFÜHRTEN

Block
 44

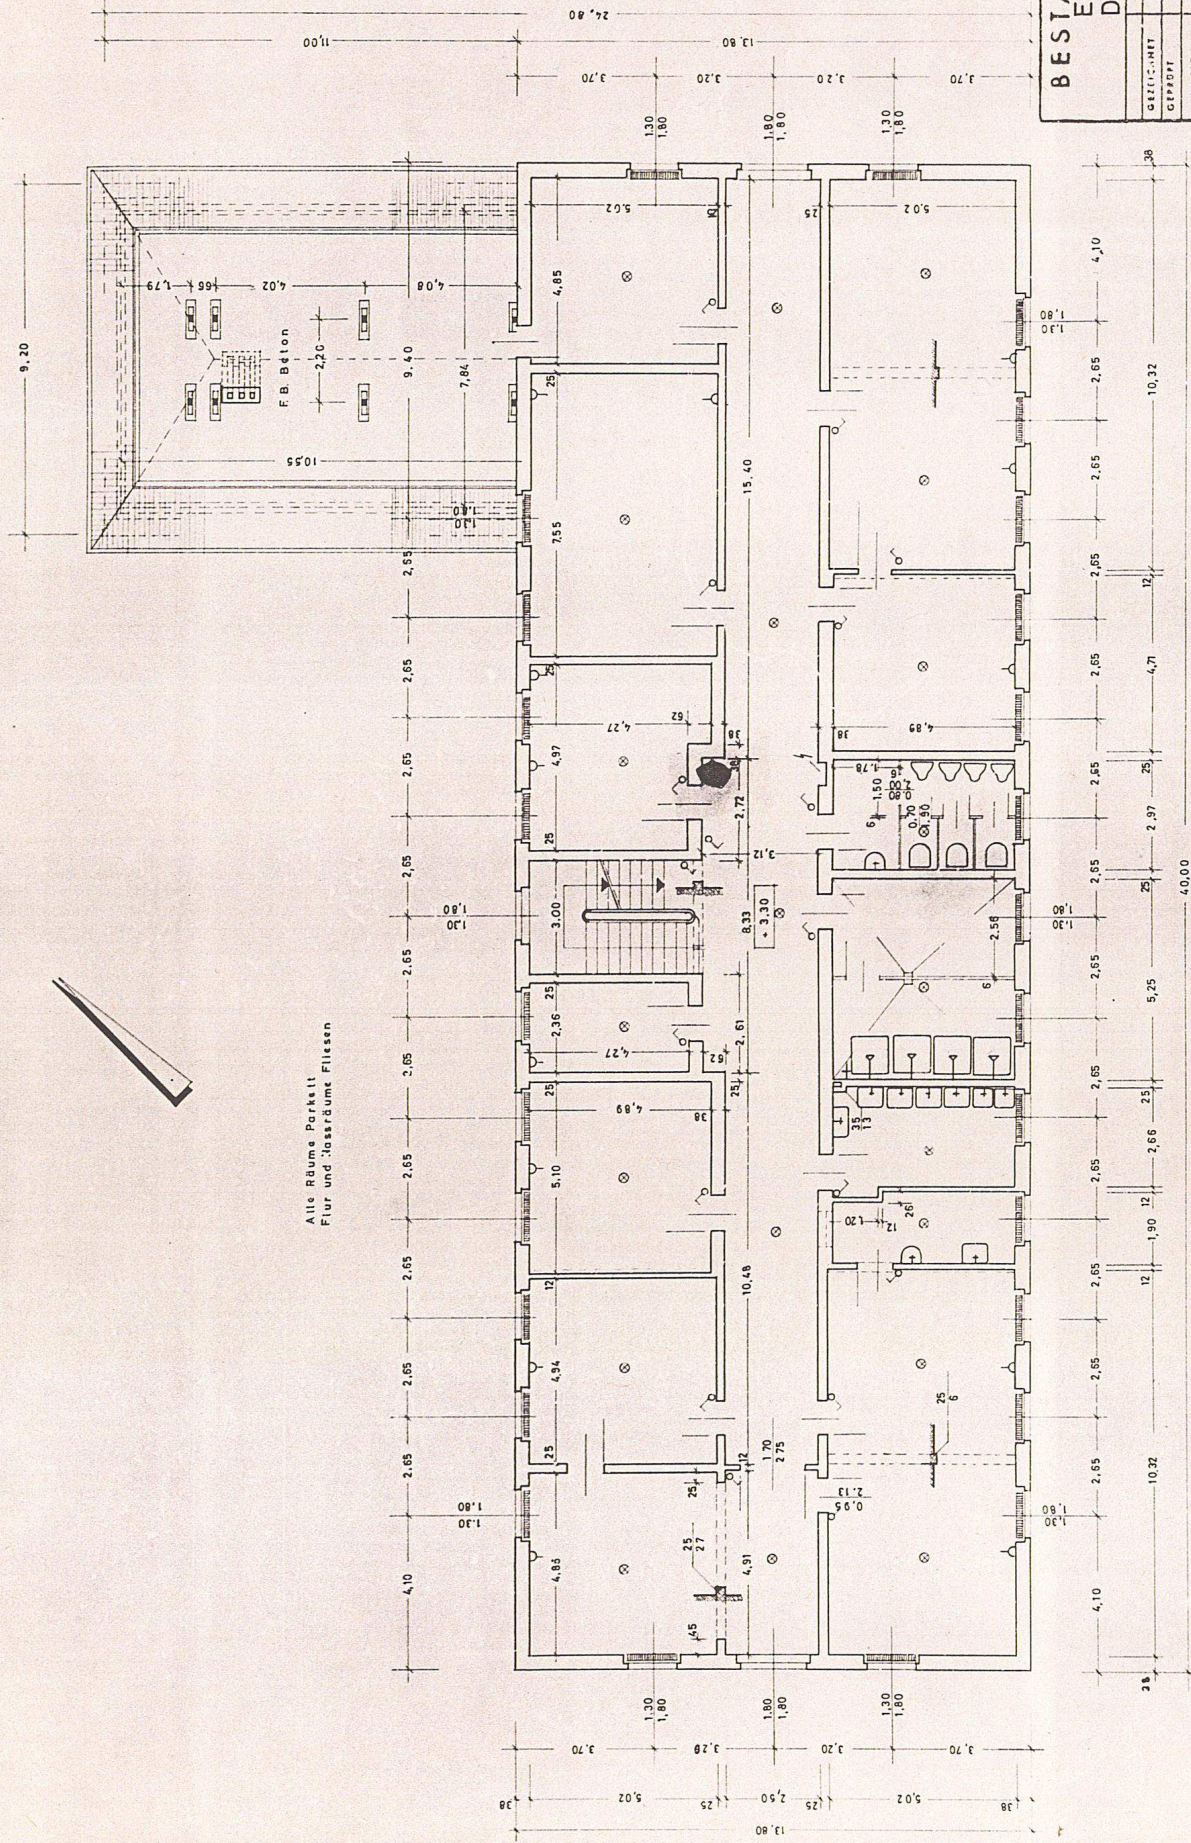

Alle Räume Parkett
Flur und Nassräume Fliesen

BESTANDSZEICHNUNG
Ehem. Fliegerhorst
Detmold (Hobart - Barrack)



Obergeschoss


Block 44


404113

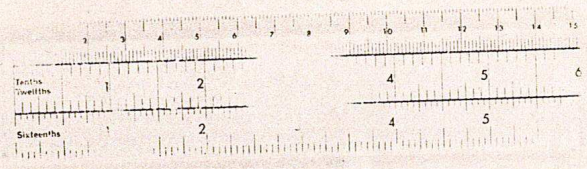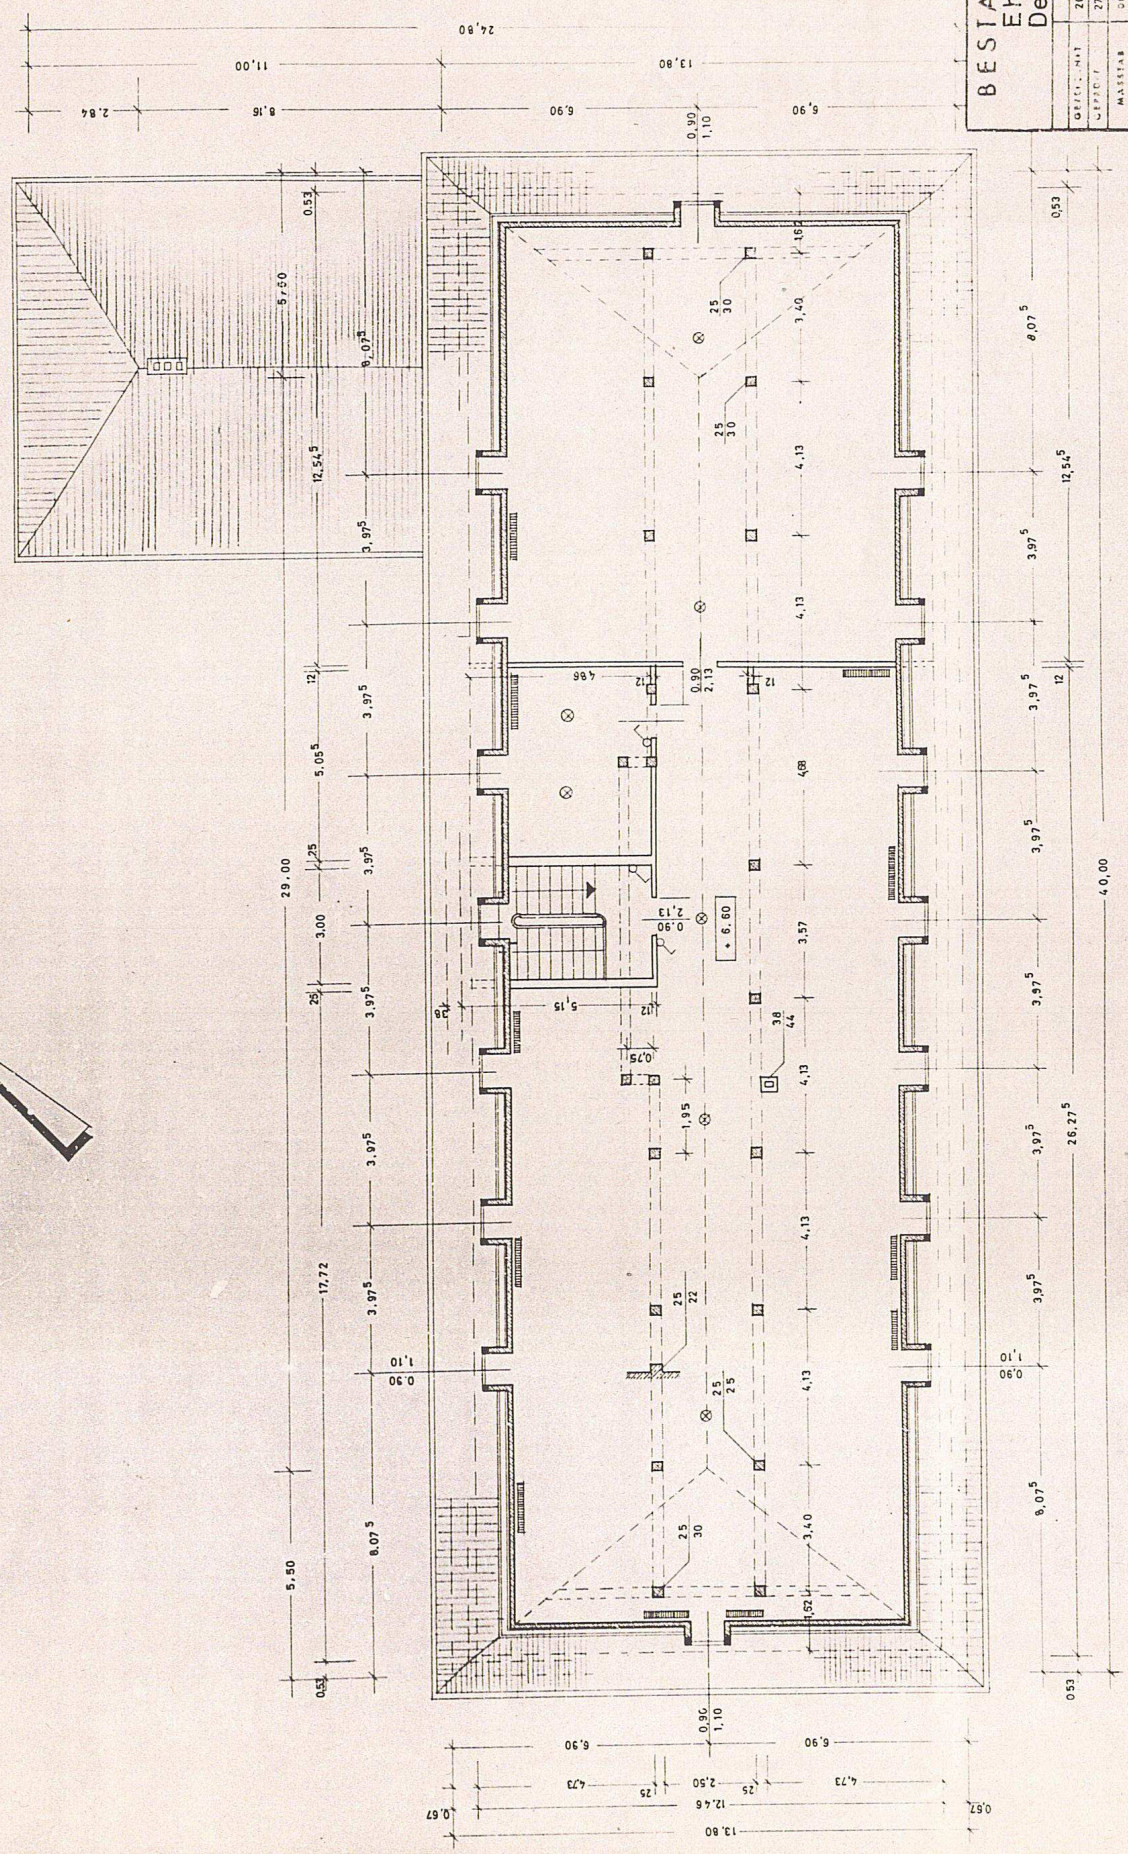

40417

Dachgeschoss

BESTANDSZEICHNUNG
Ehem. Fliegerhorst
Detmold (Hobart Barrack)

GRÜND. MIT	MASSSTAB	VERF. V.	VERF. V.
20. 4. 1966	1:100	27. 9. 1966	19. 35


Block
44

Handwritten signature