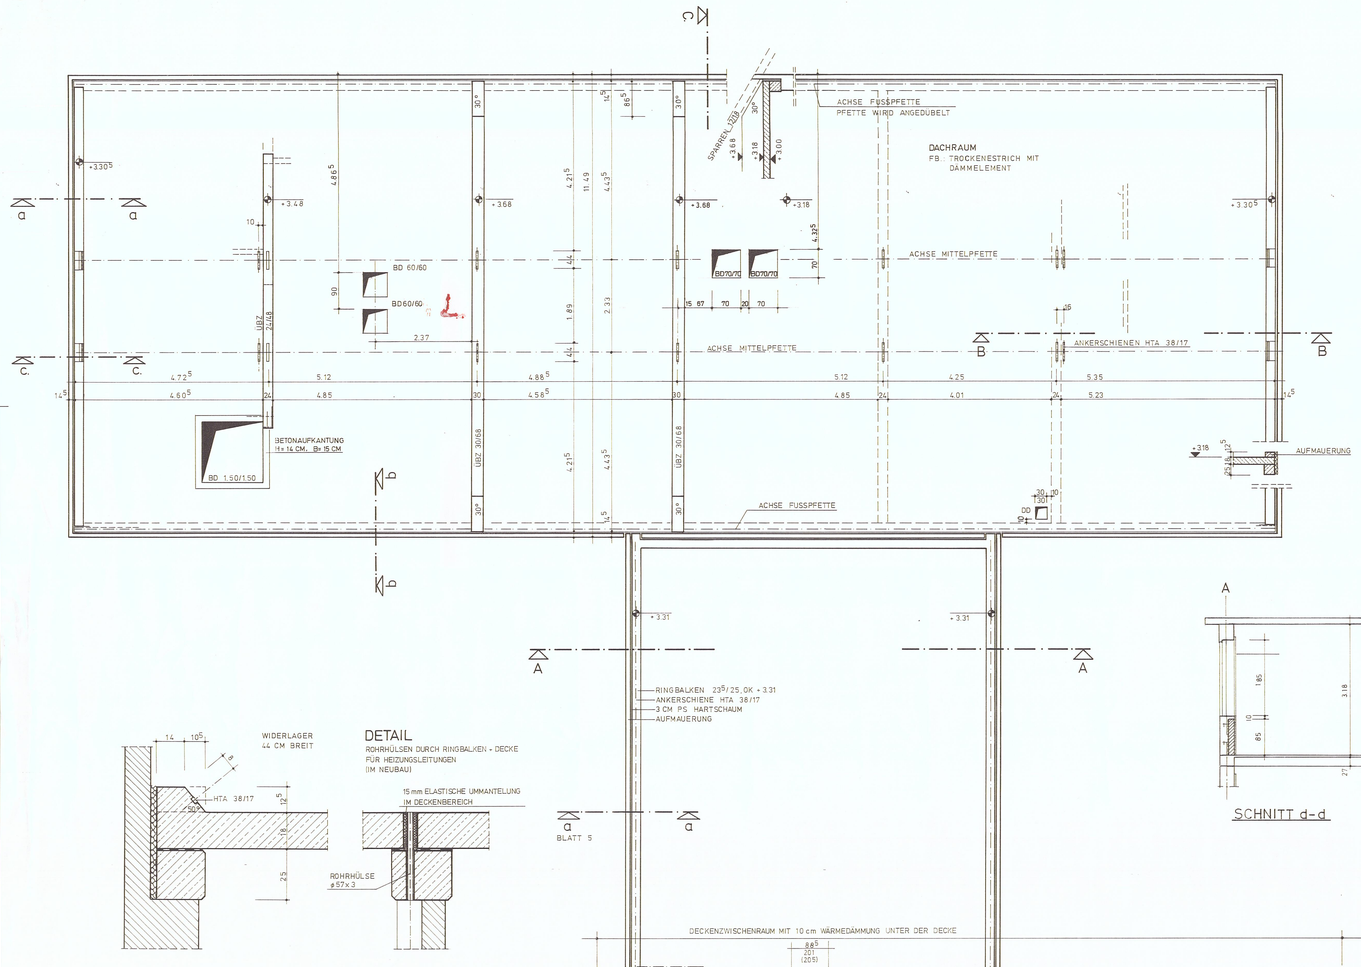

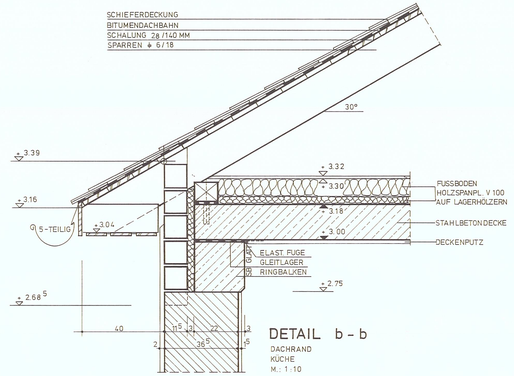

DETAIL b - b
DACHRAND
KÜCHE
M.: 1:10

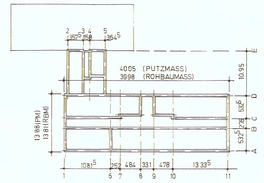

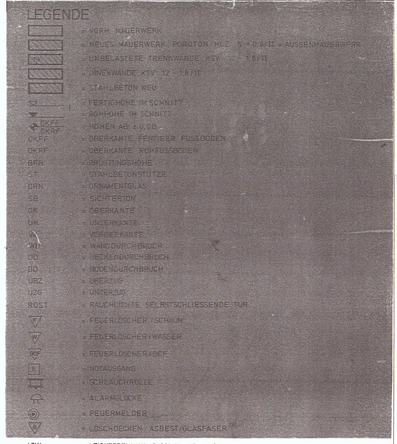

DETAIL
ROHRHÜLSEN DURCH RINGBALKEN - DECKE FÜR HEIZUNGSLEITUNGEN (IM NEUBAU)

SCHNITT c. - c.

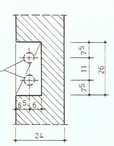

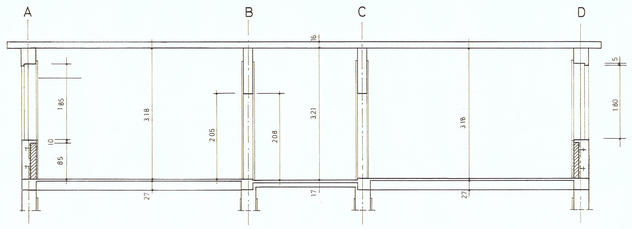

SCHNITT d-d

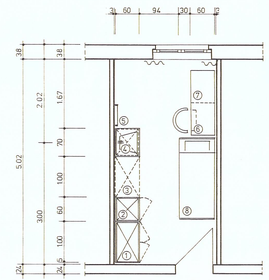

MÖBLIERUNG
M.: 1:50
(SYSTEMDARSTELLUNG)

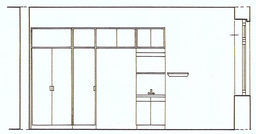

1. SCHRANK, 1.00 m
2. SCHRANK, 60 cm
3. OBERSCHRANK, 1.00 m
4. OBERSCHRANK, 70 cm
   WANDSPIEGEL 70/40 cm
   SPIEGELRÜCKWAND 70/80 cm
   SCHRANK 70cm MIT WASCHBECKEN (VORWANDINST.)
5. ABLAGE MIT HANDTUCHSTANGE 53 cm
6. PLATTE 1.60/60 cm
7. SCHUBLADENSCHRANK 80 cm
8. BETT 90/200 m

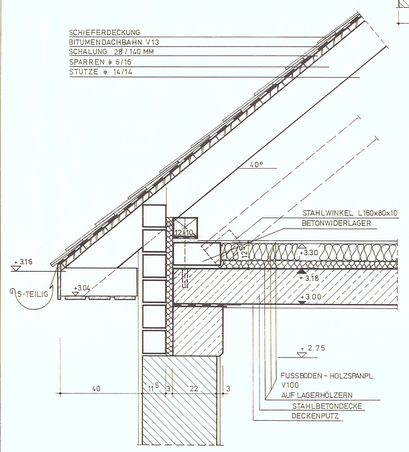

DETAIL a - a
DACHRAND (WALM)
KÜCHE
M.: 1:10

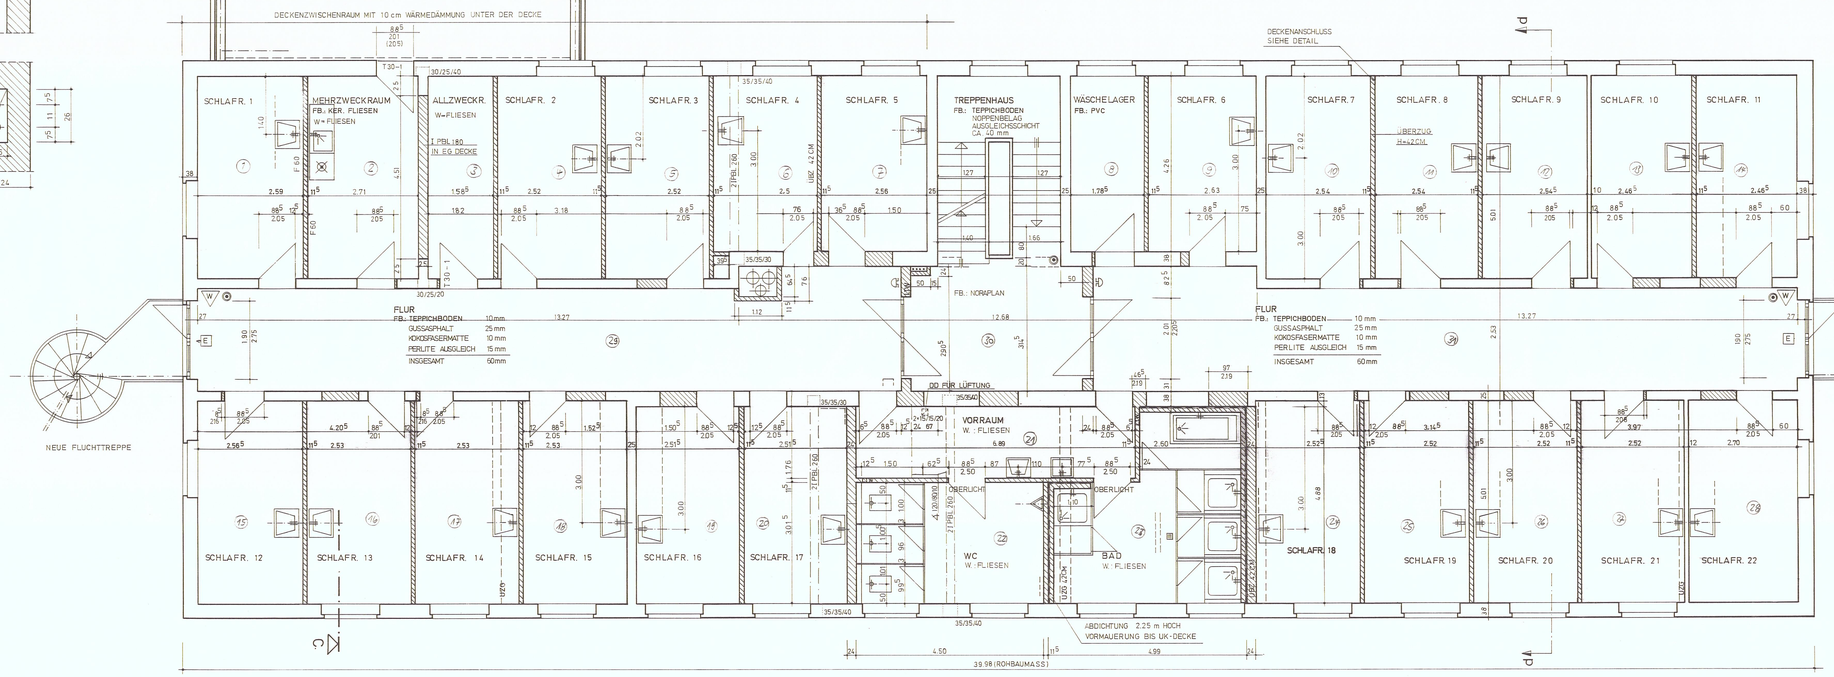

BESTANDSPLAN

FINANZBAUAMT PADERBORN

HOBART BKS. BLOCK 37
MODERNISIERUNG
OBERGESCHOSS

ORBR.NR. 36630770	SACHBEARB.
1171080.2	15.01.1985
MASSTAB 1:50,10	PADERBORN, DEN
BLATT NR. 3	(Dr. Ing. Paderborn) Leitender Regierungsbaudirektor

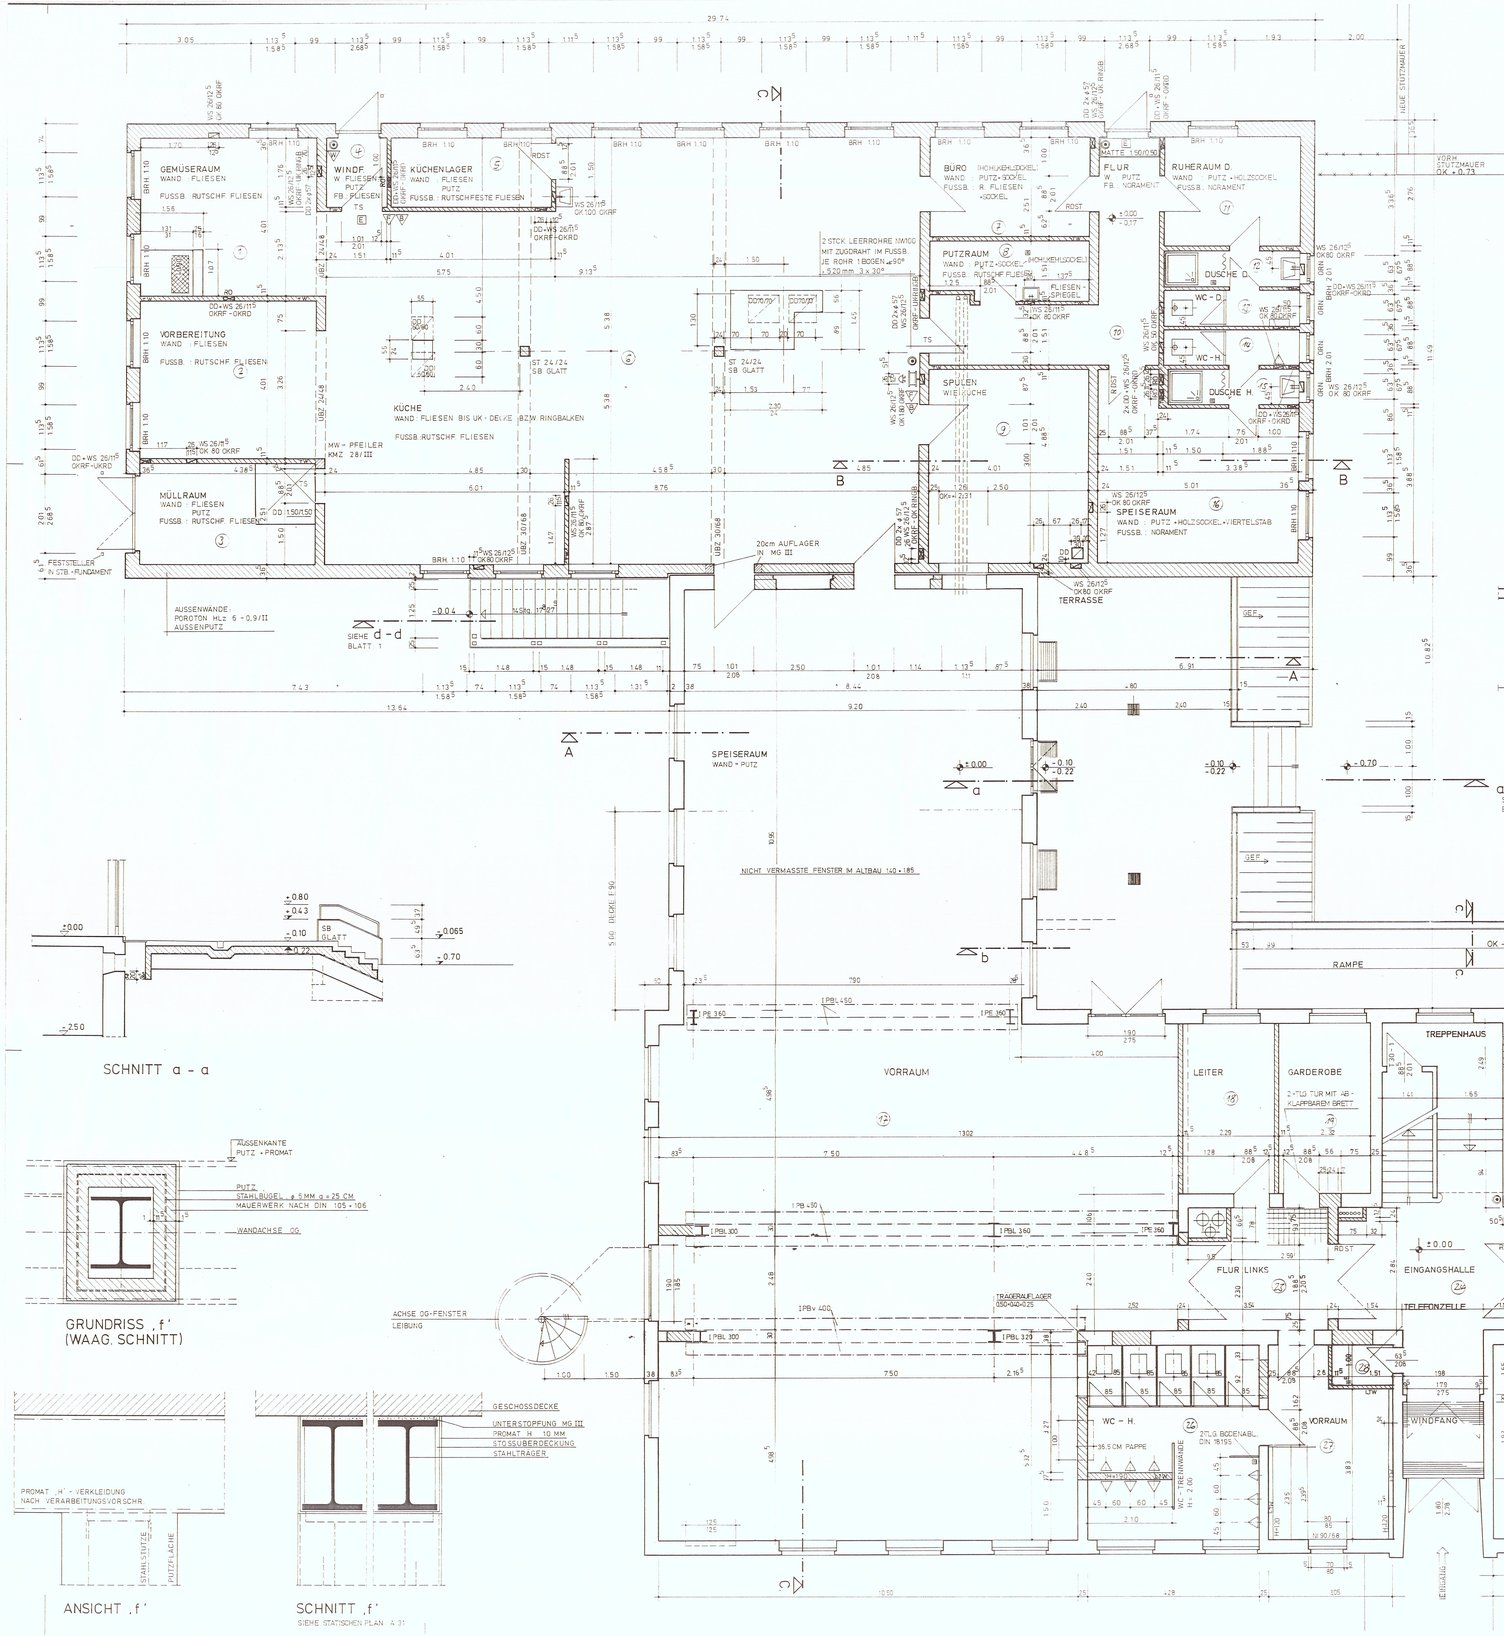

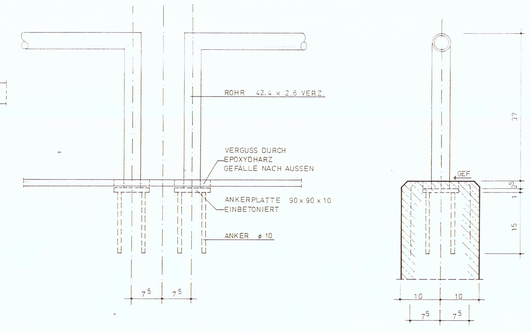

SCHNITT c - c

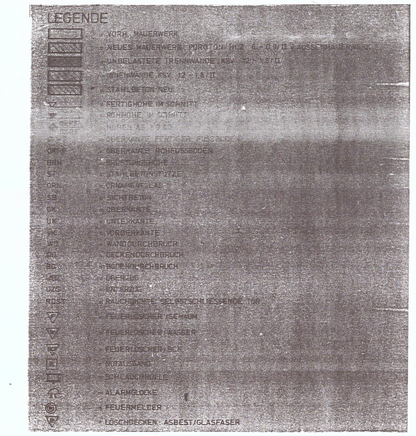

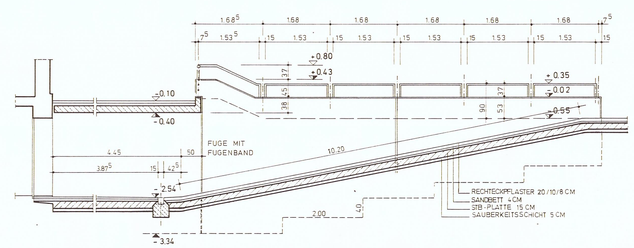

SCHNITT b - b

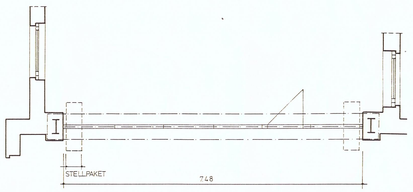

BEWEGL. TRENNWAND
(IM SPEISERAUM) M. 1 : 50
DETAIL A

SCHNITT a - a

GRUNDRISS ,f'
(WAAG. SCHNITT)

ANSICHT ,f'

SCHNITT ,f'
SIEHE STATISCHEN PLAN A 31

BESTANDSPLAN

HOBART BKS. BLOCK 37
MODERNISIERUNG
ERDGESCHOSS

36630770 10.12.1984
11710802
50.5
2